


エントランス  
エントランスホール  
交流サロン

吹 出 口	
VHS 1000×200	3
Q=11.50mmタイプ	
同上ボックス	
1200×400×400H	3
内貼付 25mm	

冷媒管サイズ 一覧表			
記号	液管	ガス管	室内外制御線
◇a	6.4φ	12.7φ	EM-CEE 1.25mm <sup>2</sup> 冷媒管共巻)
◇b	9.5φ	15.9φ	EM-CEE 1.25mm <sup>2</sup> 冷媒管共巻)
◇c	9.5φ	19.1φ	EM-CEE 1.25mm <sup>2</sup> 冷媒管共巻)
◇d	9.5φ	22.2φ	EM-CEE 1.25mm <sup>2</sup> 冷媒管共巻)
◇e	12.7φ	25.4φ	EM-CEE 1.25mm <sup>2</sup> 冷媒管共巻)
◇f	15.9φ	28.6φ	EM-CEE 1.25mm <sup>2</sup> 冷媒管共巻)

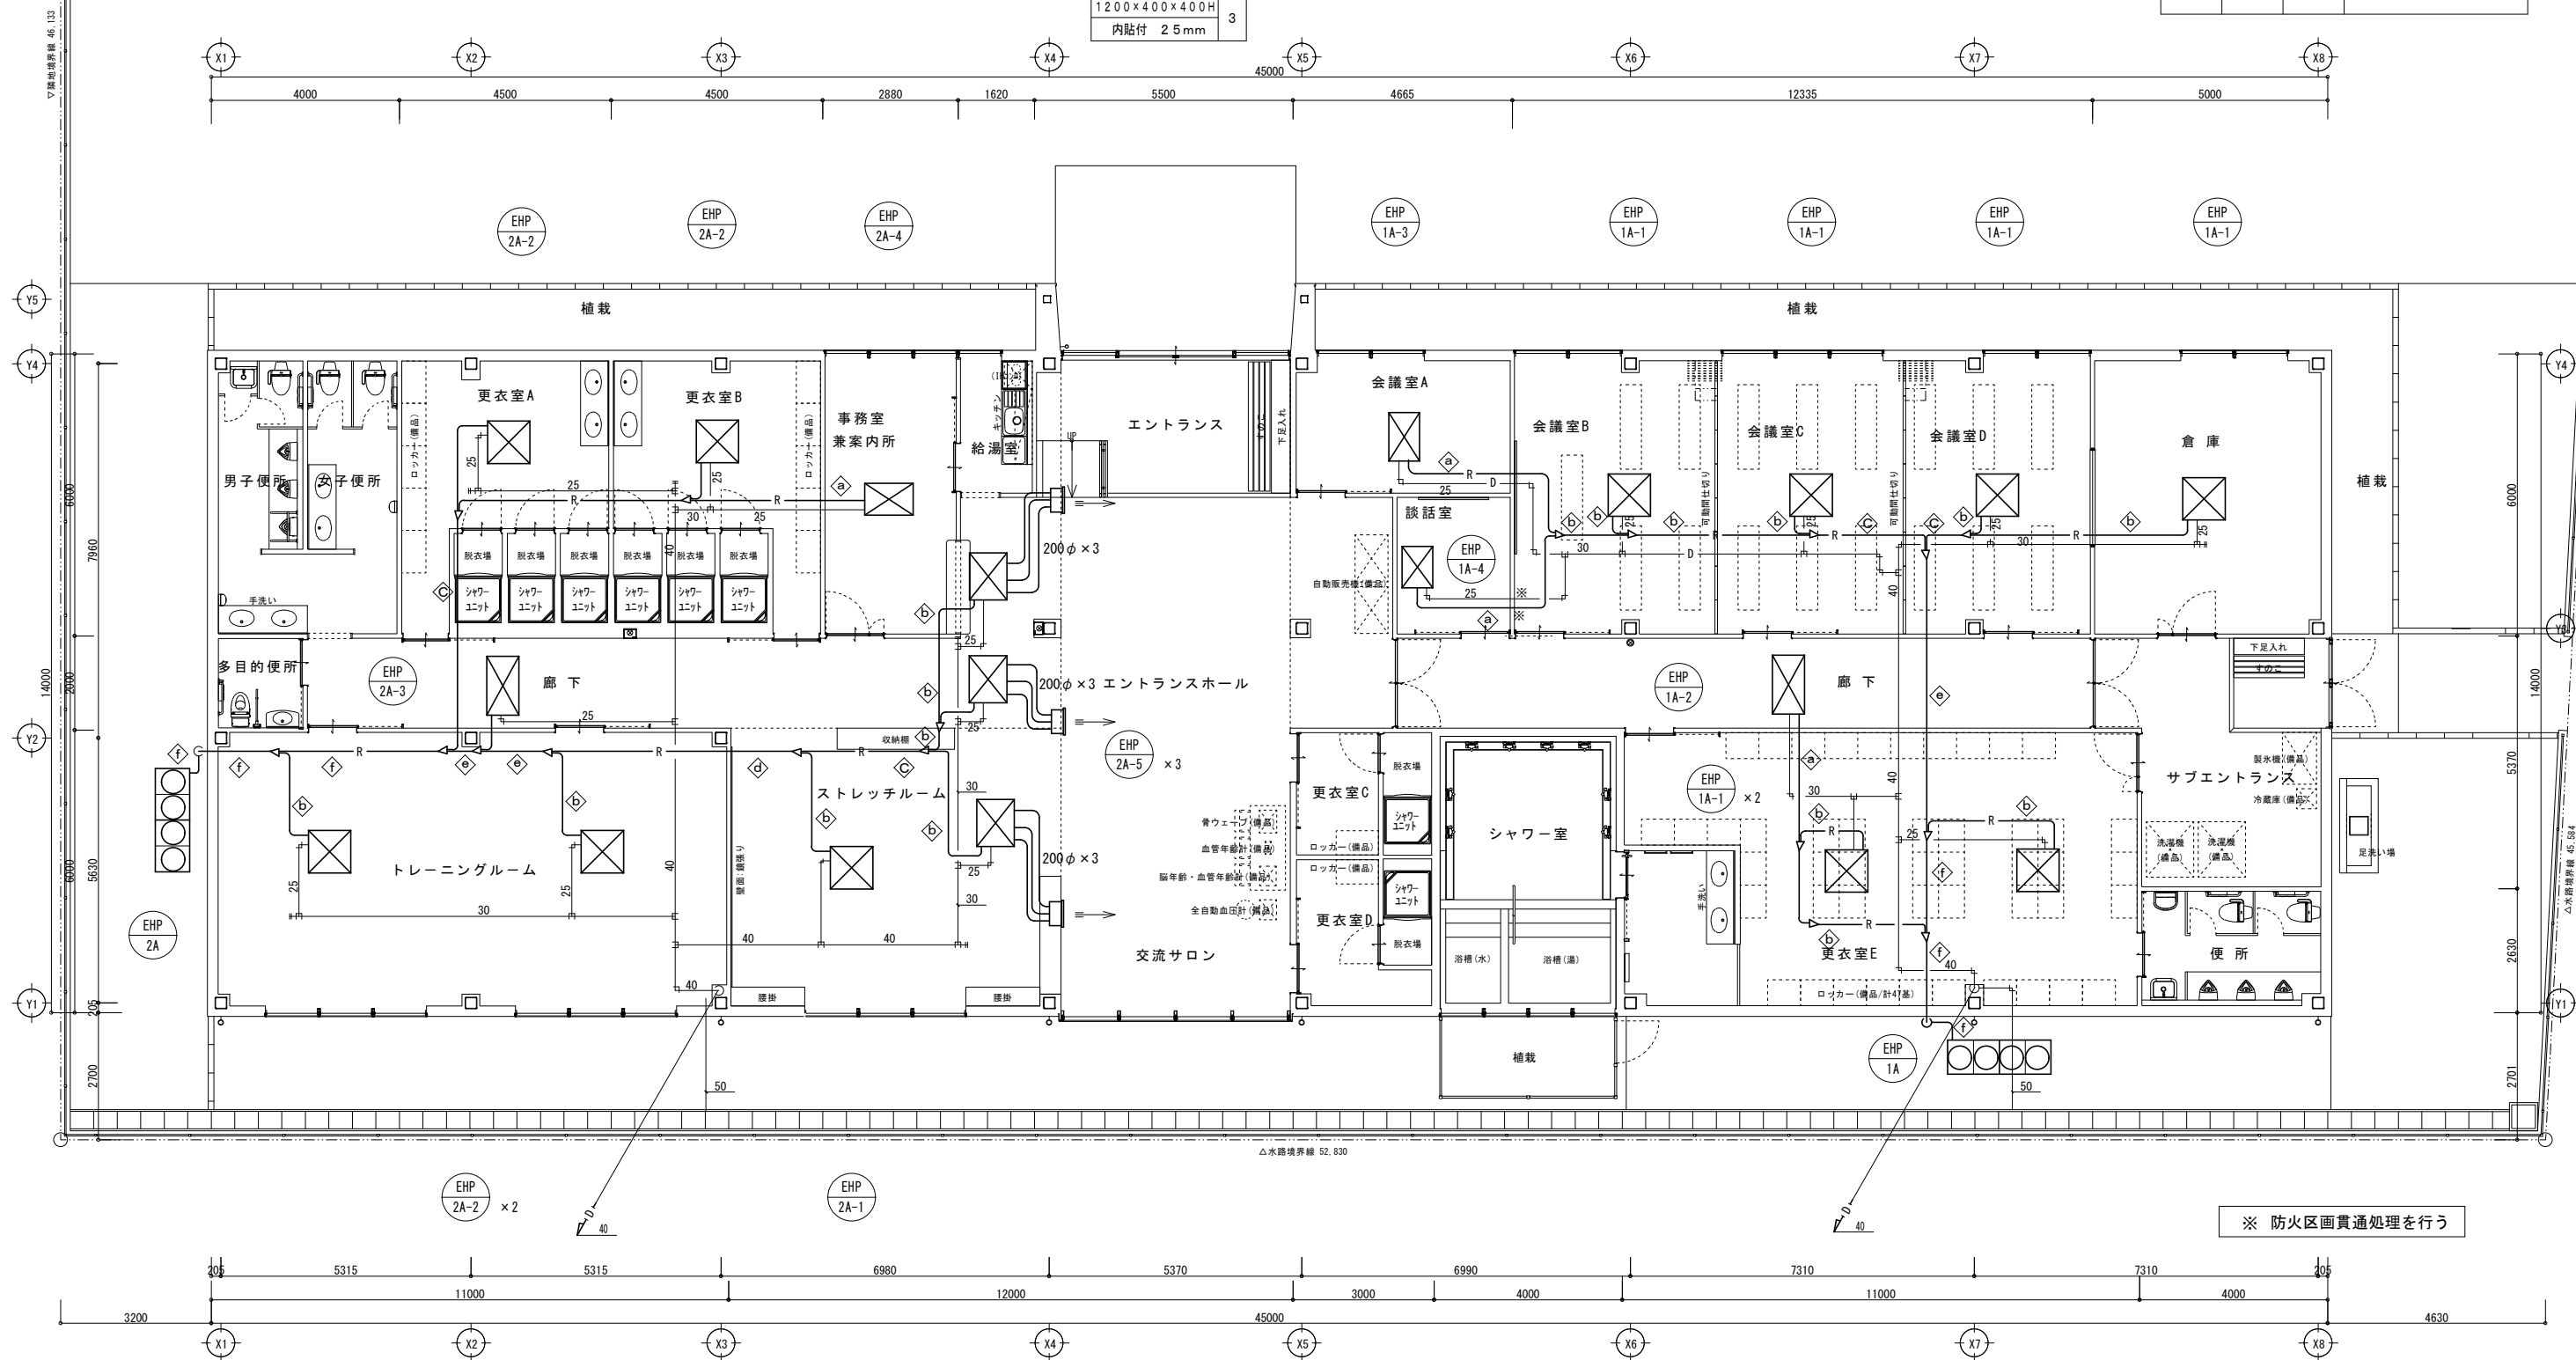


完成図

訂正事項

FUTABA

株式会社 二葉工業所  
〒500-8437 岐阜市石切町37番地  
TEL 058-271-8589  
FAX 058-274-4153

主任技術者 現場代理人

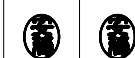

工事名 (仮称) スポーツ交流施設建築機械設備工事  
図面名称 空調設備平面図

DATE H28.1  
SCALE 1/100  
No. M15/20