




エントランス
エントランスホール
交流サロン

吹出口	
VHS 1000×200 Q=11.50m ² /分	3
同上ボックス	
1200×400×400H 内貼付 25mm	3

冷媒管サイズ 一覧表			
記号	液管	ガス管	室内外制御線
◇	6.4φ	12.7φ	EM-OEE 1.25mm ² 冷媒管共巻
◇	9.5φ	15.9φ	EM-OEE 1.25mm ² 冷媒管共巻
◇	9.5φ	19.1φ	EM-OEE 1.25mm ² 冷媒管共巻
◇	9.5φ	22.2φ	EM-OEE 1.25mm ² 冷媒管共巻
◇	12.7φ	25.4φ	EM-OEE 1.25mm ² 冷媒管共巻
◇	15.9φ	28.6φ	EM-OEE 1.25mm ² 冷媒管共巻

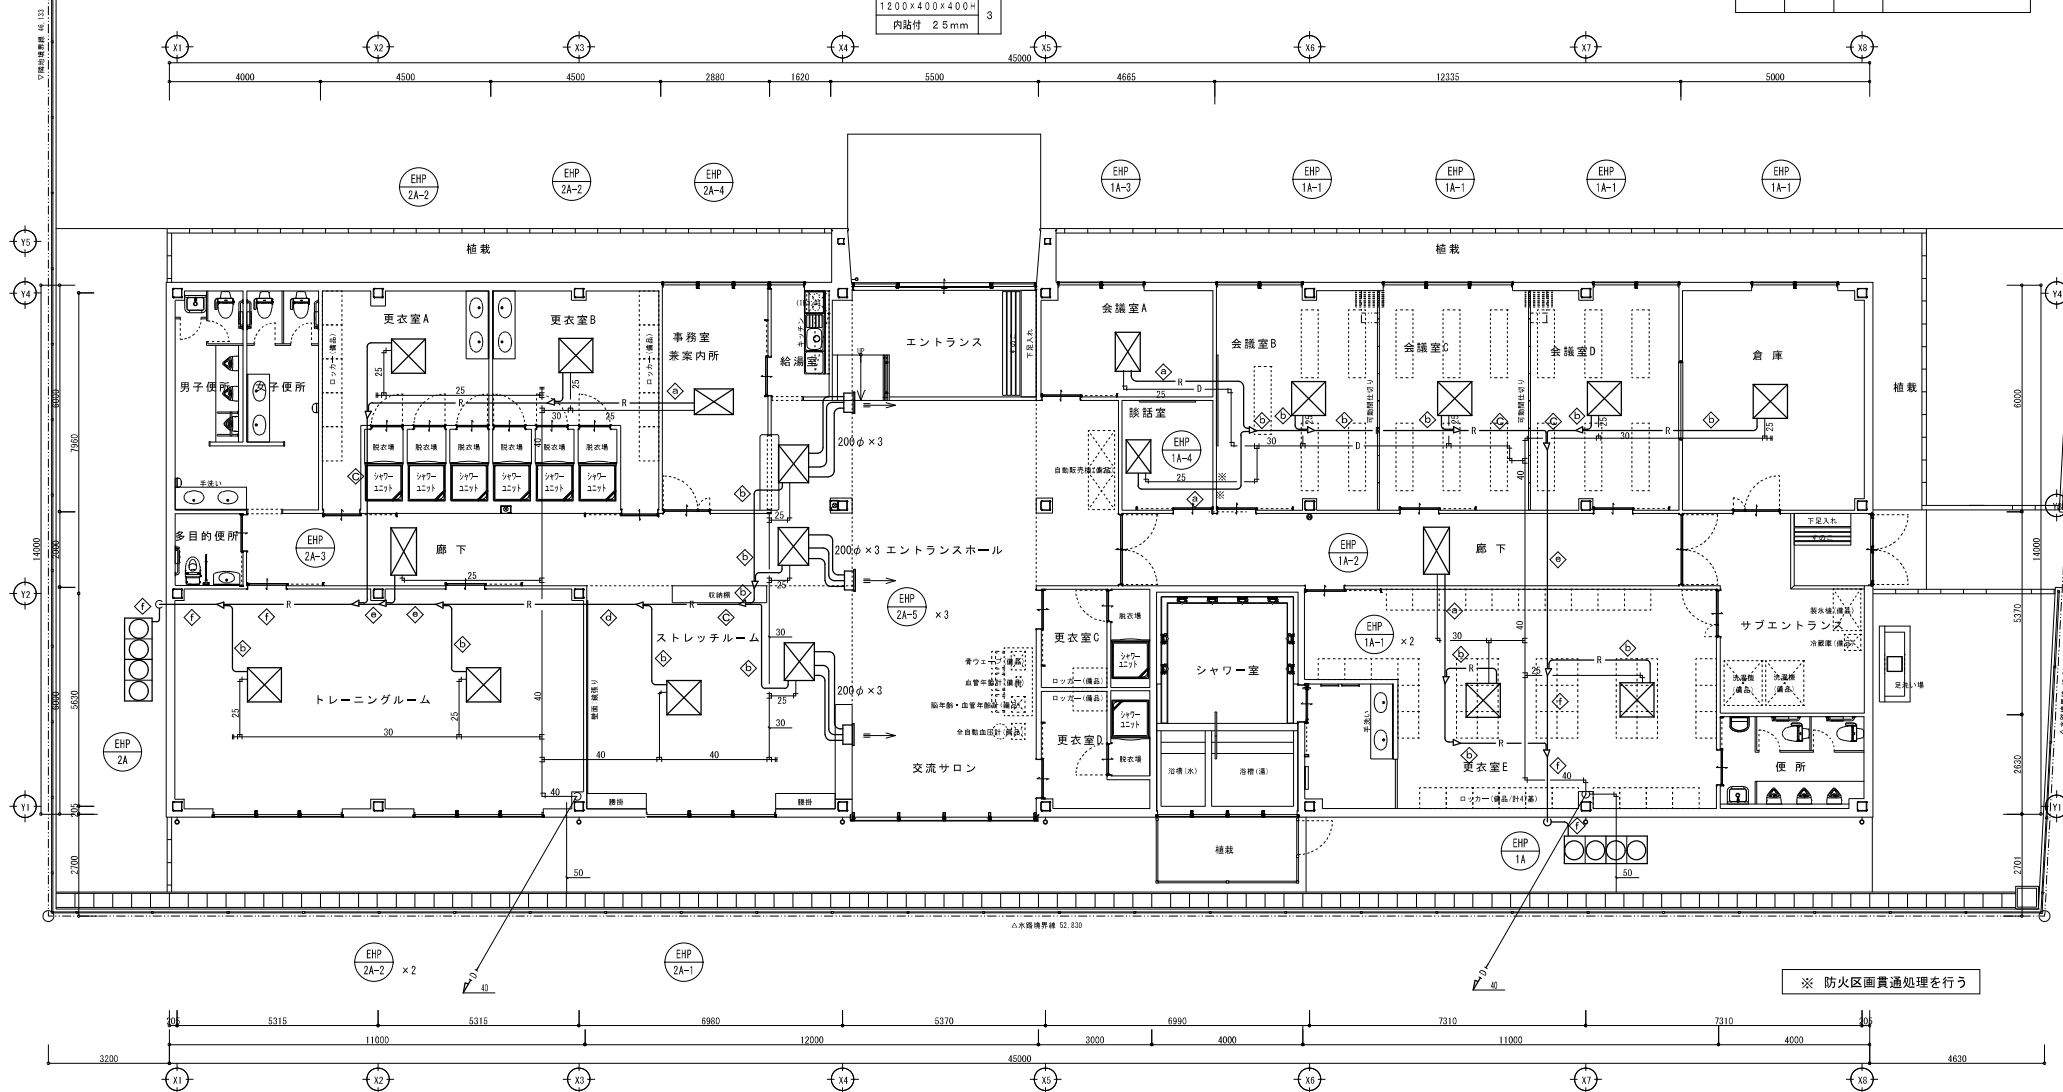

完成図

訂正事項

FUTABA

株式会社 二葉工業所
〒500-0437 岐阜市石橋町37番地
TEL 060-271-0509
FAX 060-274-4163

主任技術者 副機代理人


工事名 (仮称) スポーツ交流施設建築機械設備工事
図面名称 空調設備平面図

DATE H28.1
SCALE 1/100
No. M15/20