岐阜都市計画道路計画図

No. 92　　07MD214

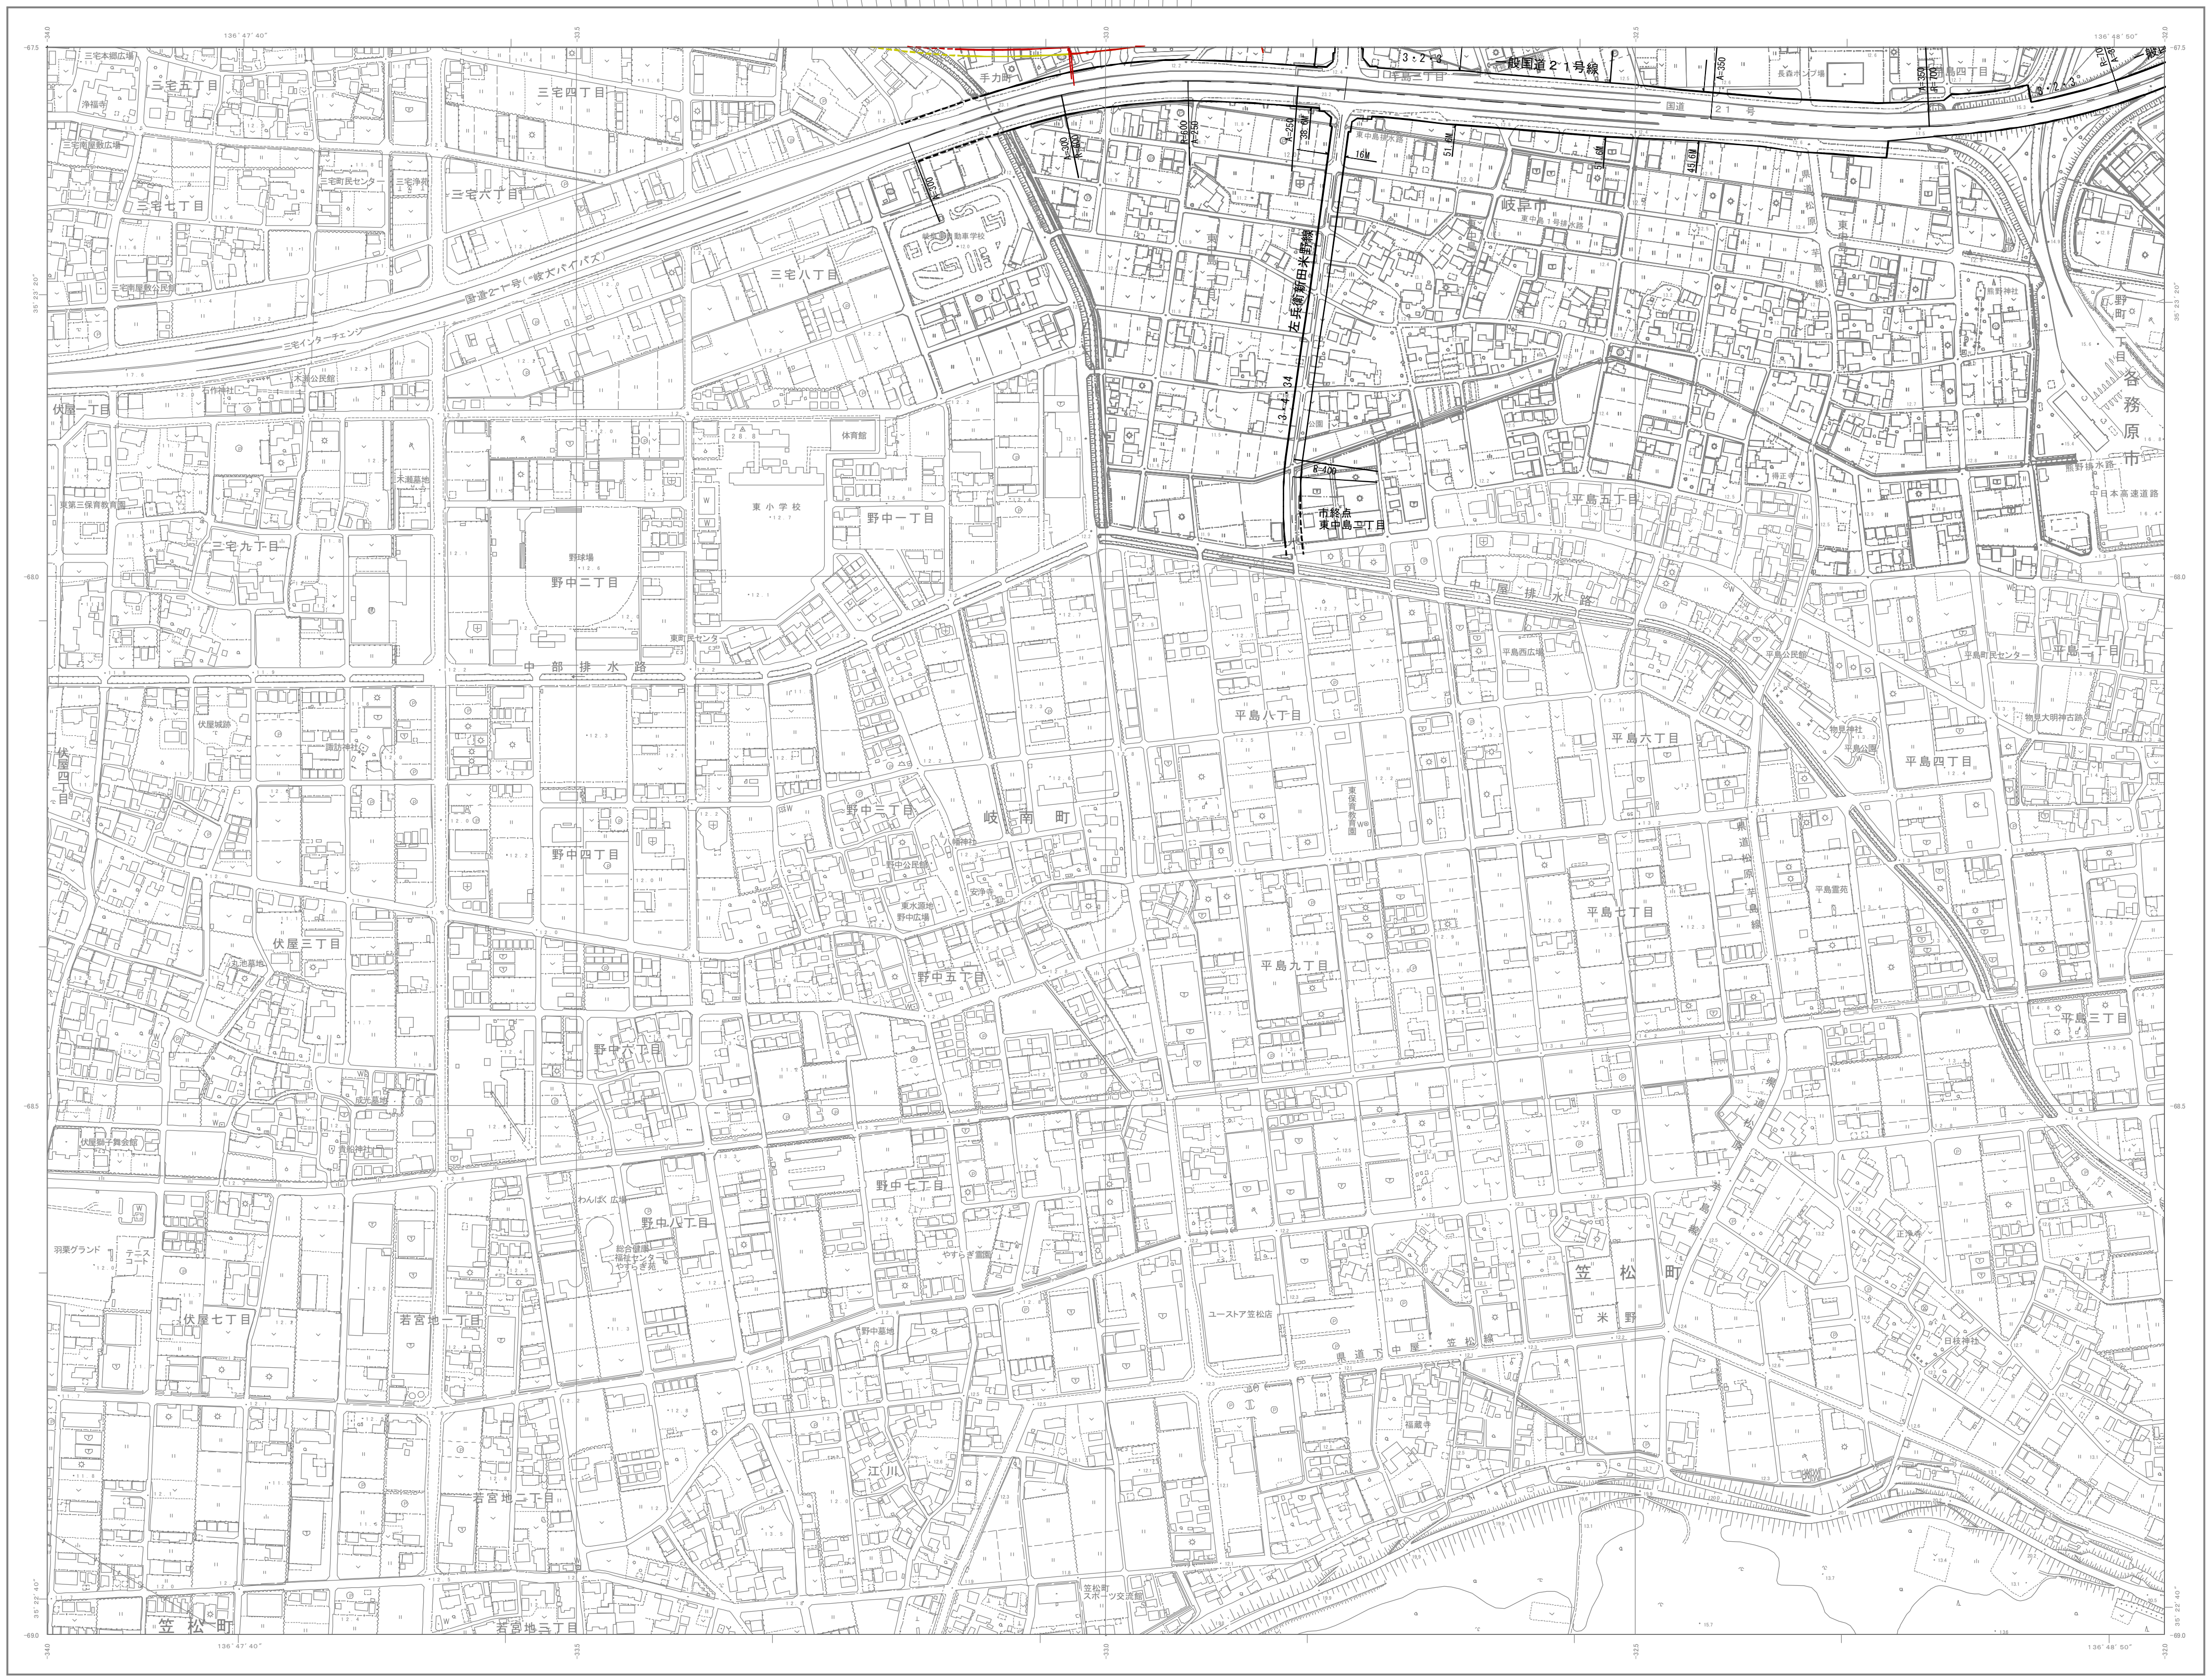

平成15年測量
平成20年修正
平成25年修正

1.(1) 平成15年6月撮影空中写真
2.(1) 平成15年8月現地調査
3.(1) 平成20年1月撮影空中写真
4.(1) 平成20年9月現地調査
5.(1) 平成25年1月撮影空中写真
(2) 平成21年測量岐南町1:2,500都市計画基本図より複製
(3) 平成24年測量各務原市1:2,500都市計画基本図より複製
(4) 平成19年測量笠松町1:2,500都市計画基本図より複製
6.(1) 平成25年10月現地調査

1:2,500

「この測量成果は、国土地理院長の承認及び助言を得て
同院所管の測量標及び測量成果を使用して得たものである。
(承認番号)平成15部公　第73号」

「この測量成果は、国土地理院長の助言をうけて得たものである。
(助言番号)平20部公　第99号」
(助言番号)平25部公　第101号」
(助言番号)平29部公　第107号」

座標系は平成14年国土交通省告示第9号の規定による第Ⅶ座標系
投影は横メルカトル図法
図郭に表示してある座標値はキロメートル単位
方眼は0．5キロメートル間隔
高さの基準は東京湾の平均海面
等高線の間隔は2メートル
「経緯度数値は、世界測地系の値を座標補正パラメータにより補正」
「平面直角座標値は、世界測地系の値を座標補正パラメータにより補正」

岐阜市

但し、この地図に含まれる他市町調整部分については、
当該長の承認を得て複製したものである。
(承認年月日)　平成25年8月29日
(承認番号)　岐南　第1037号
(承認年月日)　平成25年8月30日
(承認番号)　25各都計第147号ー2
(承認年月日)　平成25年8月28日
(承認番号)　第1号

凡　例	
(yellow line)	変更前
(red line)	変更後